# KONDYGNACJA -1 - RZUT GARAŻU

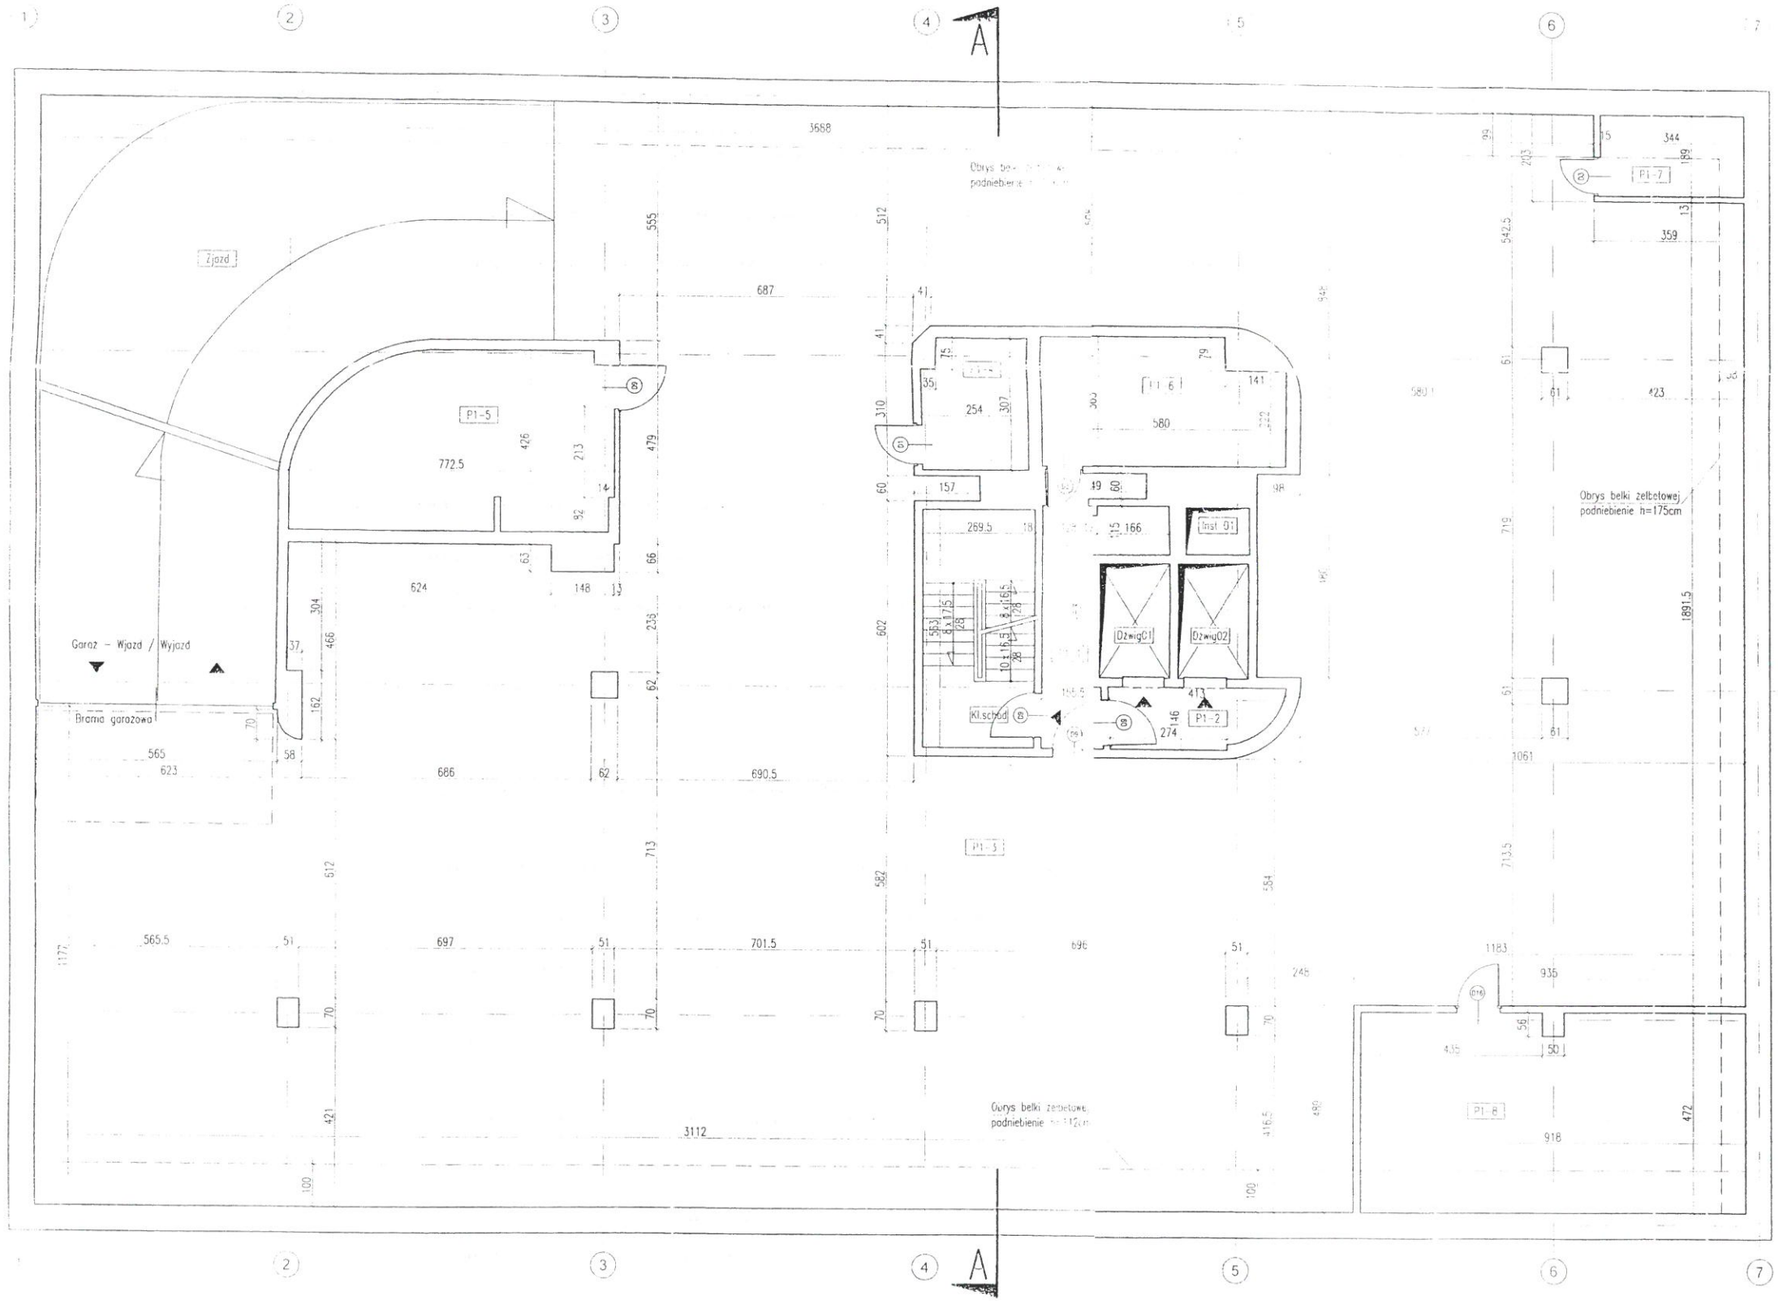


| NR | NAZWA POMIESZCZENIA | POWIERZCHNIA m2 |
|---|---|---|
| P1-1 | KORYTARZ | 11.27 |
| P1-2 | KORYTARZ | 5.37 |
| P1-3 | PRZESTRZEŃ GARAŻU | 701.24 |
| P1-4 | POMIESZCZENIE GOSPODARCZE | 7.56 |
| P1-5 | WENTYLATORNIA | 29.80 |
| P1-6 | ROZDZIELNIA ELEKTRYCZNA | 16.45 |
| P1-7 | HYDROFORNIA | 4.55 |
| P1-8 | WĘZEŁ CIEPLNY | 32.79 |
| Zjazd | POCHYLNIA ZJAZDOWA | 62.19 |
| Kl.schod | KLATKA SCHODOWA | 15.17 |
| Dźwig01 | SZYB WINDOWY 01 | 4.37 |
| Dźwig02 | SZYB WINDOWY 02 | 4.40 |
| Inst 01 | SZYB INSTALACYJNY 01 | 1.63 |
| | SUMA POWIERZCHNI | 896.79 |

IZBA SKARBOWA
W WARSZAWIE

WARSZAWA UL.FELIŃSKIEGO 2b

APIA BIURO PROJEKTOWO INWESTYCYJNE
26-600 RADOM ul. Katowicka
TEL./FAX (0-48) 360-80-20

Temat: INWENTARYZACJA POMIESZCZEŃ BUDYNKU IZBY SKARBOWEJ W WARSZAWIE

Tytuł rysunku: RZUT GARAŻU

Faza: INWENTARYZACJA POWYKONAWCZA

Opracował:

Sprawdził: mgr inż. Andrzej Lech

Data: 01.2004 | Umowa: 15/2 | Skala: 1:100 | Nr rys.: 3

# KONDYGNACJA -2 - RZUT ARCHIWUM

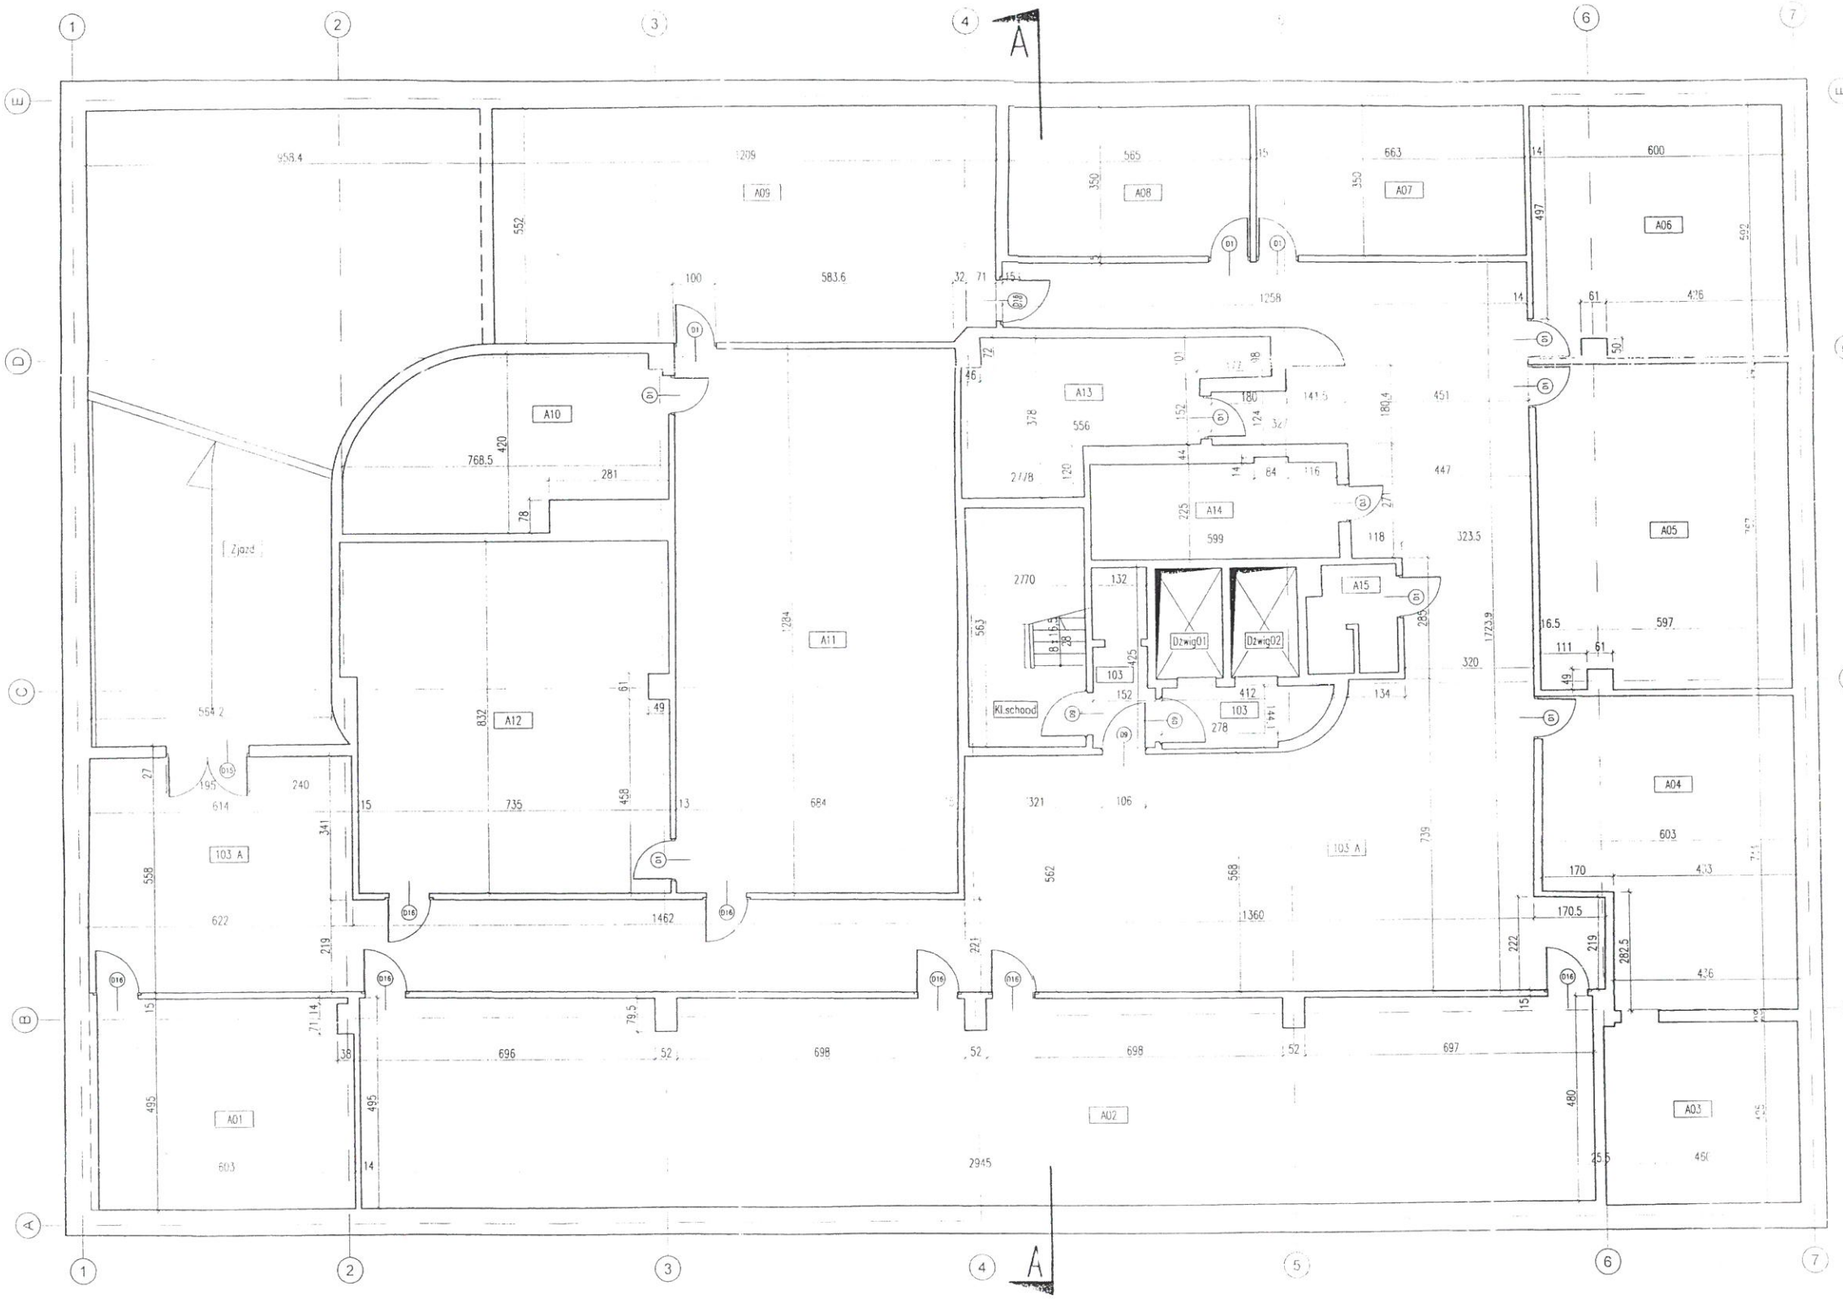


| NR | NAZWA POMIESZCZENIA | POWIERZCHNIA m |
|---|---|---|
| A 01 | ARCHIWUM | 29.56 |
| A 02 | ARCHIWUM | 142.39 |
| A 03 | MAGAZYN | 19.58 |
| A 04 | MAGAZYN | 40.11 |
| A 05 | MAGAZYN | 45.46 |
| A 06 | MAGAZYN | 35.33 |
| A 07 | MAGAZYN | 23.21 |
| A 08 | MAGAZYN | 19.77 |
| A 09 | ARCHIWUM | 66.43 |
| A 10 | MAGAZYN | 27.33 |
| A 11 | ARCHIWUM | 87.88 |
| A 12 | ARCHIWUM | 62.09 |
| A 13 | SEPARATOR | 18.97 |
| A 14 | MASZYNOWNIA WIND | 13,54 |
| A 15 | ŁAZIENKA | 5,03 |
| 103 | KORYTARZ | [illegible] |
| 103A | KORYTARZ | 213.83 |
| Zjazd | POCHYLNIA ZJAZDOWA | 62,19 |
| Kl.schod | KLATKA SCHODOWA | 15.17 |
| Dźwig01 | SZYB WINDOWY 01 | 4.37 |
| Dźwig02 | SZYB WINDOWY 02 | 4.40 |
| | SUMA POWIERZCHNI | 947.64 |

IZBA SKARI
W WARSZ.

WARSZAWA - JEFFERS

APIA
BIURO PROJEKTOWE
26-600 RADOM ul. K
TEL./FAX (0 48) 360

Temat: INWENTARYZACJA POMIESZCZEŃ BUDYNKU ZBI SKAR

Tytuł rysunku: RZUT ARCHIWUM

Opracował:

Sprawdził:

Data: 01.2004

# KONDYGNACJA 8 - RZUT PIĘTRA +7 Z TARASEM

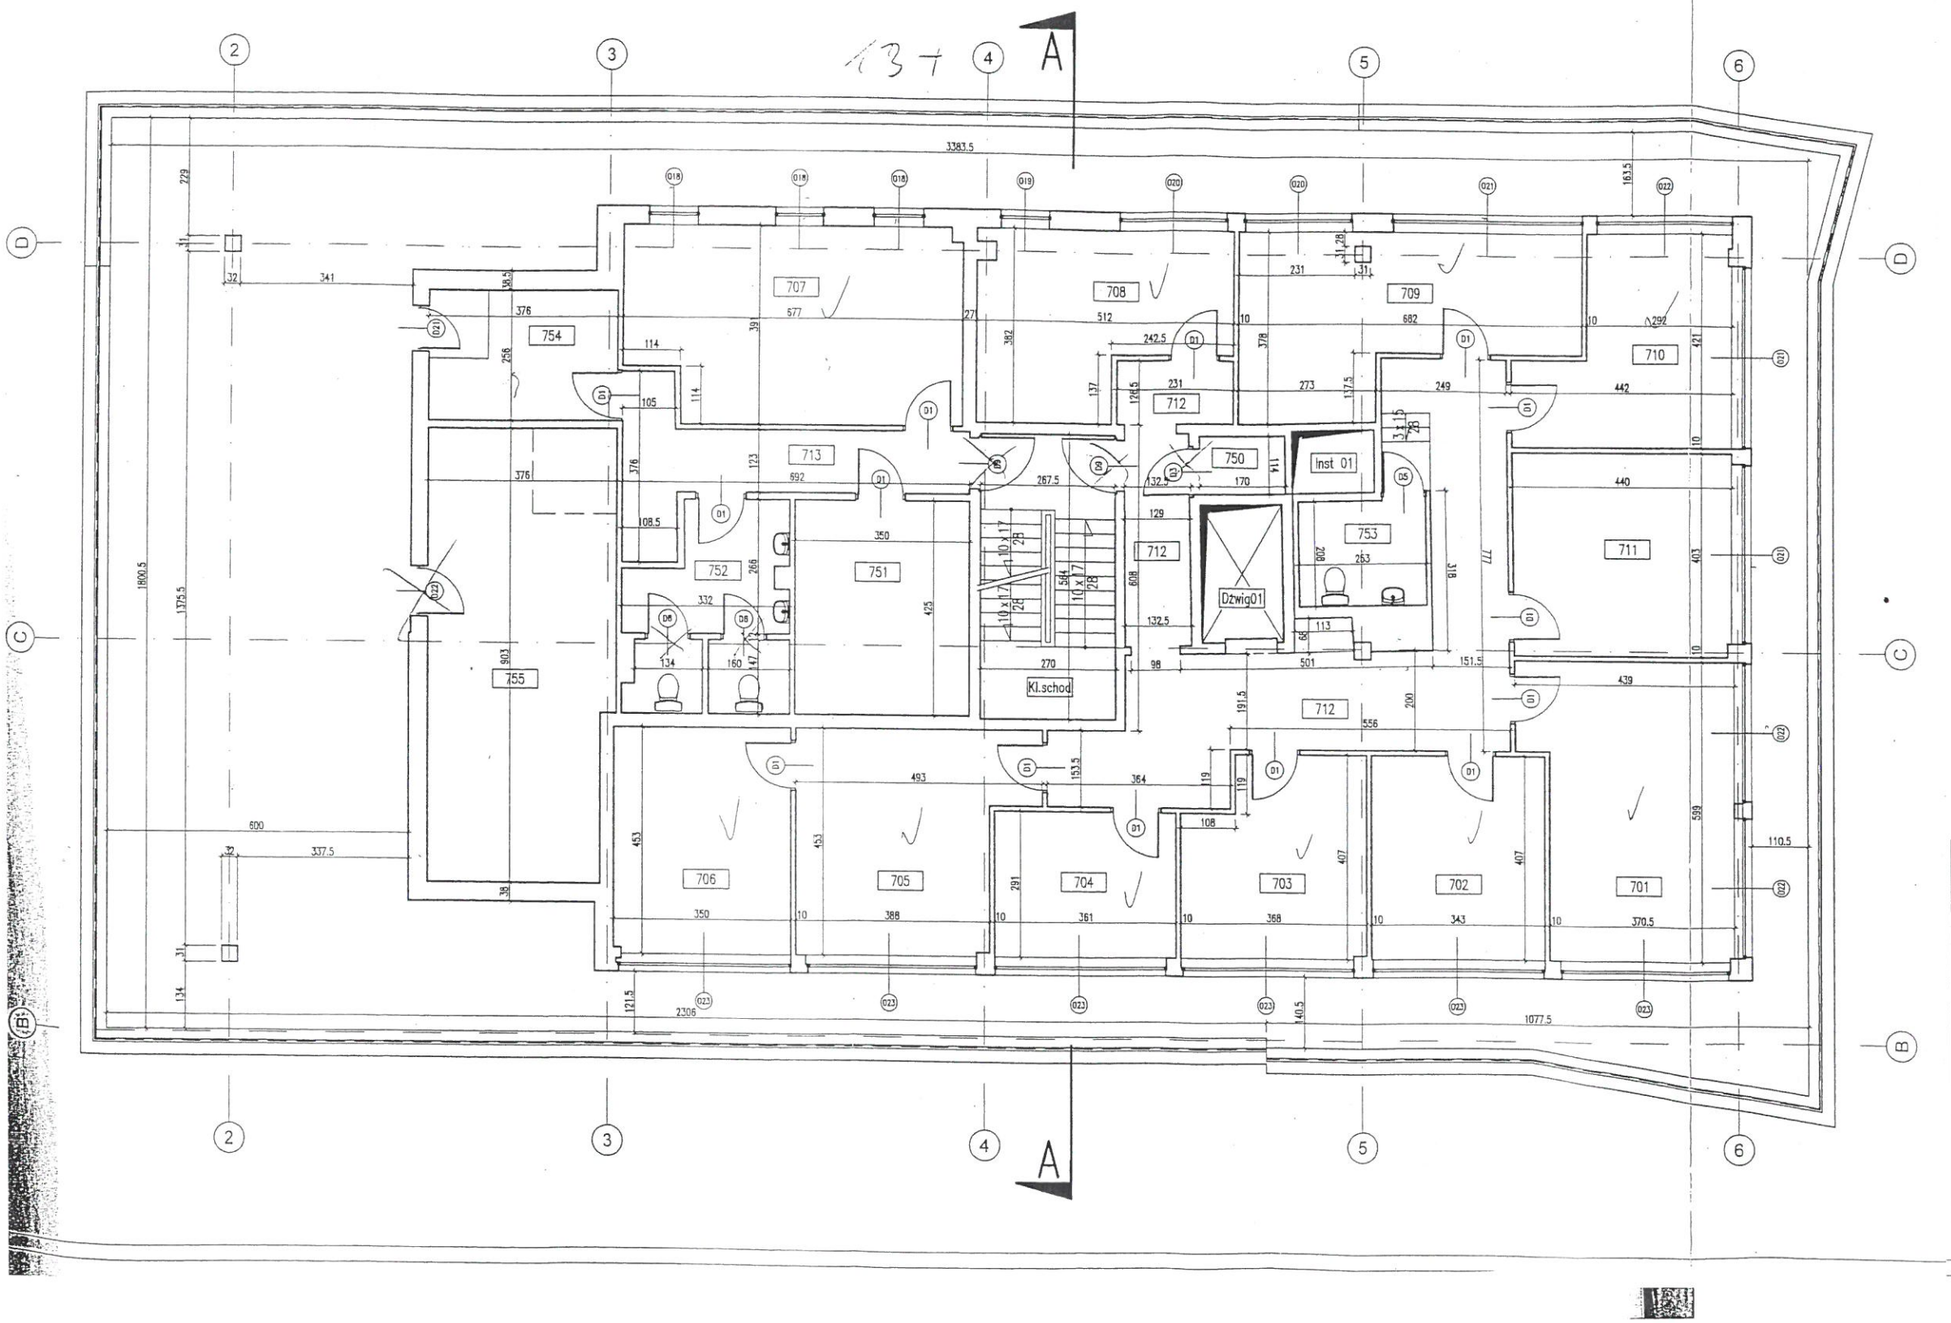


| NR | NAZWA POMIESZCZENIA | POWIERZCHNIA m2 |
|---|---|---|
| 701 | POWIERZCHNIA BIUROWA | 23,42 |
| 702 | POWIERZCHNIA BIUROWA | 13,96 |
| 703 | POWIERZCHNIA BIUROWA | 13,68 |
| 704 | POWIERZCHNIA BIUROWA | 10,46 |
| 705 | POWIERZCHNIA BIUROWA | 19,16 |
| 706 | POWIERZCHNIA BIUROWA | 15,84 |
| 707 | POWIERZCHNIA BIUROWA | 25,10 |
| 708 | POWIERZCHNIA BIUROWA | 16,10 |
| 709 | POWIERZCHNIA BIUROWA | 20,07 |
| 710 | POWIERZCHNIA BIUROWA | 14,82 |
| 711 | POWIERZCHNIA BIUROWA | 17,60 |
| 712 | KORYTARZ | 39,39 |
| 713 | KORYTARZ | 11,22 |
| 750 | ROZDZIELNIA ELEKTRYCZNA | 1,94 |
| 751 | ARCHIWUM | 14,88 |
| 752 | WC | 11.12 |
| 753 | WC | 5,26 |
| 754 | PALARNIA | 9,63 |
| 755 | WENTYLATORNIA | 32,86 |
| Kl.schod | KLATKA SCHODOWA | 15,16 |
| Dźwig01 | SZYB WINDOWY 01 | 4,44 |
| Inst 01 | SZYB INSTALACYJNY 01 | 2,00 |
| | SUMA POWIERZCHNI | 338,11 |

IZBA SKARBOWA
W WARSZAWIE

WARSZAWA UL.FELIŃSKIEGO 2b

APIA
BIURO PROJEKTOWO INWESTYCYJNE
26-600 RADOM ul. Katowicka 17
TEL./FAX (0-48) 360-80-20

Temat: INWENTARYZACJA POMIESZCZEŃ BUDYNKU IZBY SKARBOWEJ W WARSZAWIE

Tytuł rysunku: RZUT PIĘTRA 7

Faza: INWENTARYZACJA POWYKONAWCZA

Opracował:

Sprawdził: mgr inż. Andrzej Lech

Data: 01.2004 | Umowa: 15/Z | Skala: 1:100 | Nr rys. 11

# KONDYGNACJA 7 - RZUT PIĘTRA +6

16 + 7 + 5/4

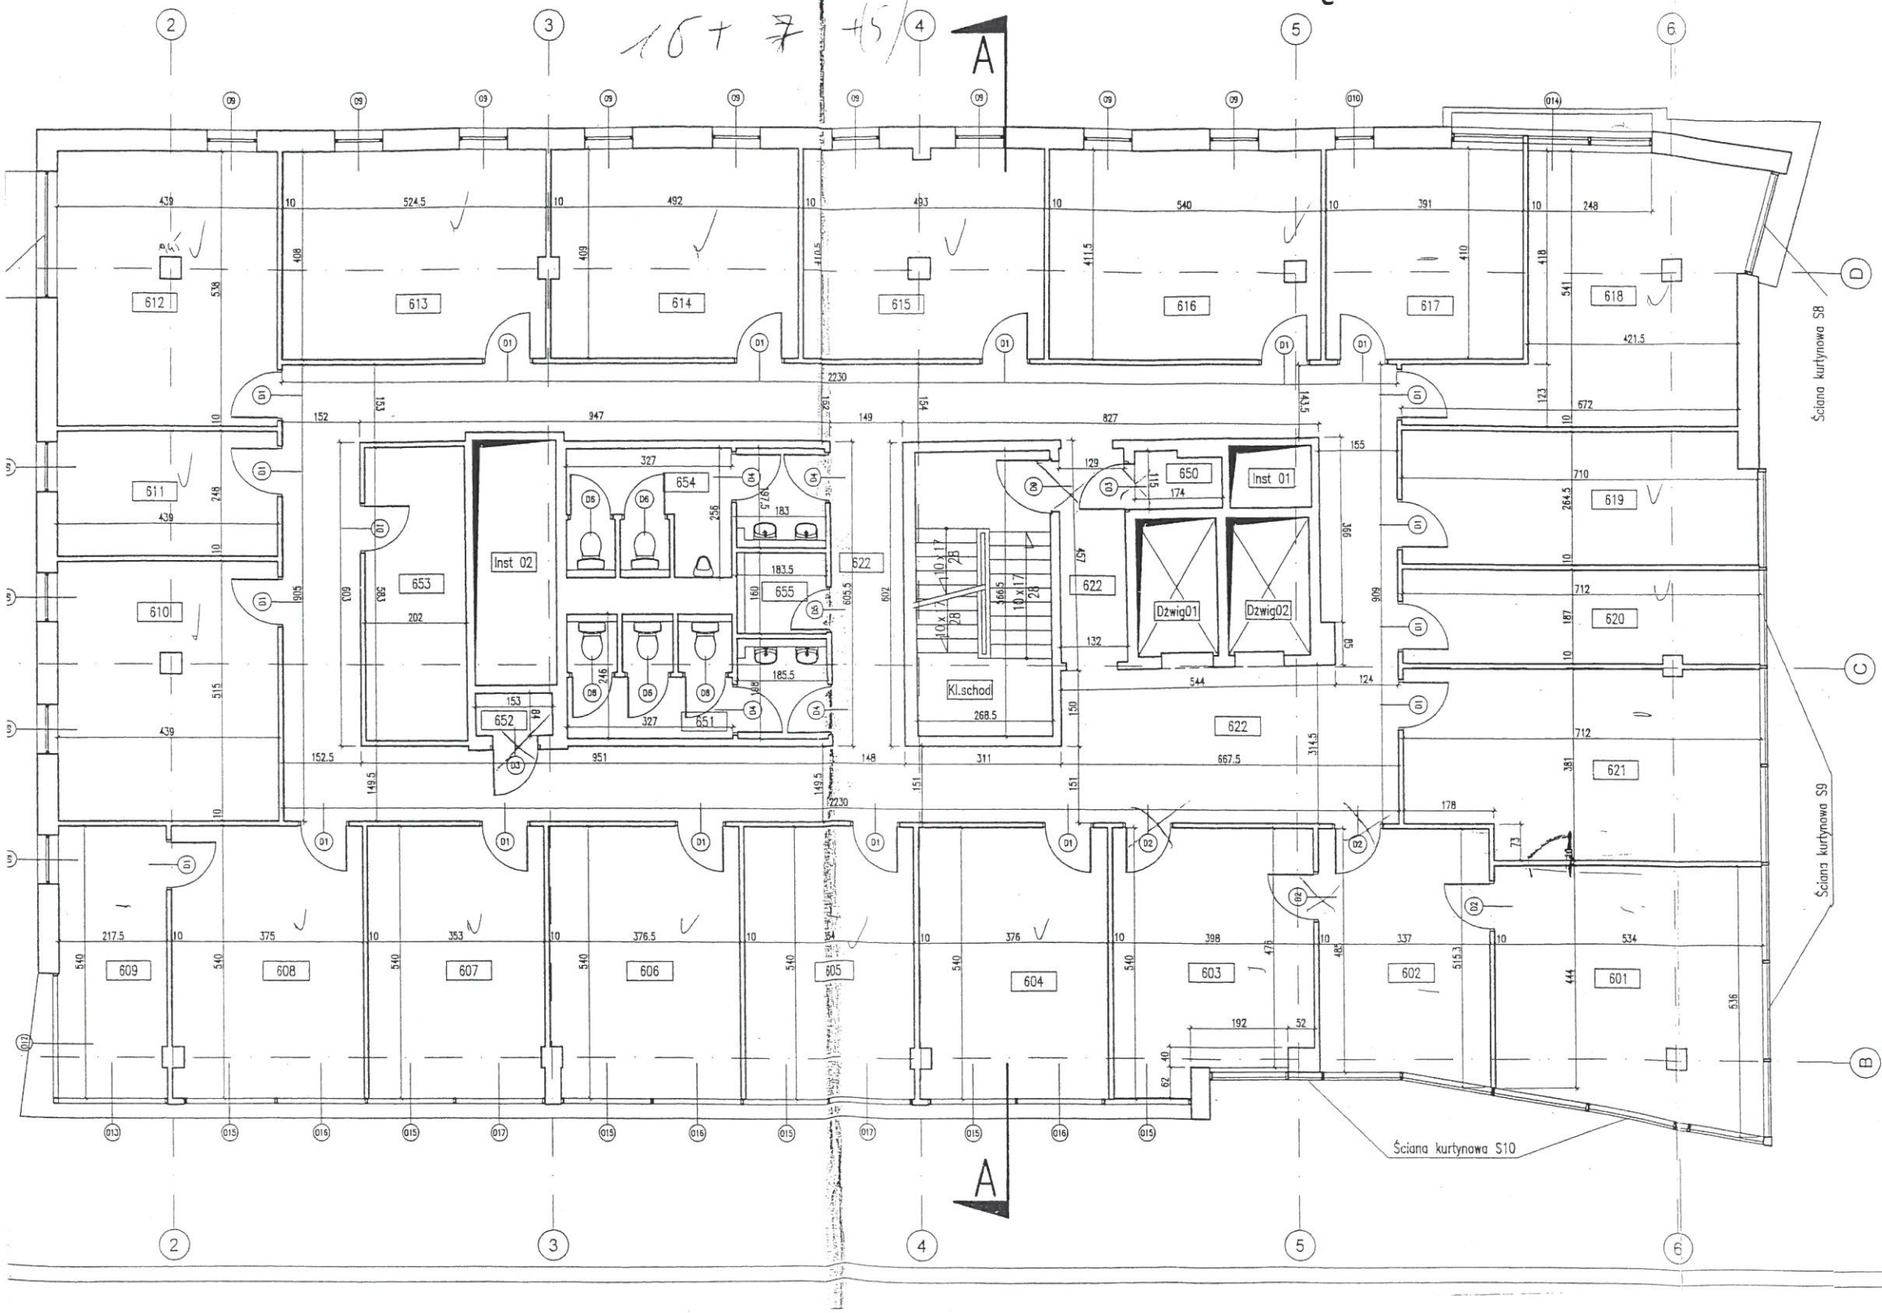


| NR | NAZWA POMIESZCZENIA | POWIERZCHNIA m2 |
|---|---|---|
| 601 | POK. DYREKTORA | 26,52 |
| 602 | SEKRETARIAT | 16,95 |
| 603 | SALA KONF. | 19,69 |
| 604 | POWIERZCHNIA BIUROWA | 20,20 |
| 605 | POWIERZCHNIA BIUROWA | 19,08 |
| 606 | POWIERZCHNIA BIUROWA | 20,10 |
| 607 | POWIERZCHNIA BIUROWA | 19,02 |
| 608 | POWIERZCHNIA BIUROWA | 20,15 |
| 609 | POWIERZCHNIA BIUROWA | 11,76 |
| 610 | POWIERZCHNIA BIUROWA | 22,43 |
| 611 | POWIERZCHNIA BIUROWA | 10,89 |
| 612 | POWIERZCHNIA BIUROWA | 23,48 |
| 613 | POWIERZCHNIA BIUROWA | 21,36 |
| 614 | POWIERZCHNIA BIUROWA | 20,09 |
| 615 | POWIERZCHNIA BIUROWA | 20,00 |
| 616 | POWIERZCHNIA BIUROWA | 22,08 |
| 617 | POWIERZCHNIA BIUROWA | 16,13 |
| 618 | POWIERZCHNIA BIUROWA | 26,28 |
| 619 | POWIERZCHNIA BIUROWA | 18,50 |
| 620 | POWIERZCHNIA BIUROWA | 13,24 |
| 621 | POWIERZCHNIA BIUROWA | 25,77 |
| 622 | KORYTARZ | 107,47 |
| 650 | ROZDZIELNIA ELEKTRYCZNA | 1,87 |
| 651 | WC | 11,16 |
| 652 | ROZDZIELNIA ELEKTRYCZNA | 1,29 |
| 653 | KUCHNIA | 11,79 |
| 654 | WC | 11,52 |
| 655 | POMIESZCZENIE GOSPODARCZE | 2,95 |
| Kl.schod | KLATKA SCHODOWA | 15,16 |
| Dźwig01 | SZYB WINDOWY 01 | 4,40 |
| Dźwig02 | SZYB WINDOWY 02 | 4,44 |
| Inst 01 | SZYB INSTALACYJNY 01 | 1,96 |
| Inst 02 | SZYB INSTALACYJNY 02 | 8,01 |
| | SUMA POWIERZCHNI | 595,74 |



## IZBA SKARBOWA W WARSZAWIE

WARSZAWA UL.FELIŃSKIEGO 2b

APIA
BIURO PROJEKTOWO INWESTYCYJNE
26-600 RADOM ul. Katowicka 17
TEL./FAX (0-48) 360-80-20

Temat: INWENTARYZACJA POMIESZCZEŃ BUDYNKU IZBY SKARBOWEJ W WARSZAWIE

Tytuł rysunku: RZUT PIĘTRA 6

Faza: INWENTARYZACJA POWYKONAWCZA

Opracował:

Sprawdził: mgr inż. Andrzej Lech

Data: 01.2004 | Umowa: 15/Z | Skala: 1:100 | Nr rys.: 10

# KONDYGNACJA 6 - RZUT PIĘTRA +5

1F +9 -(5)

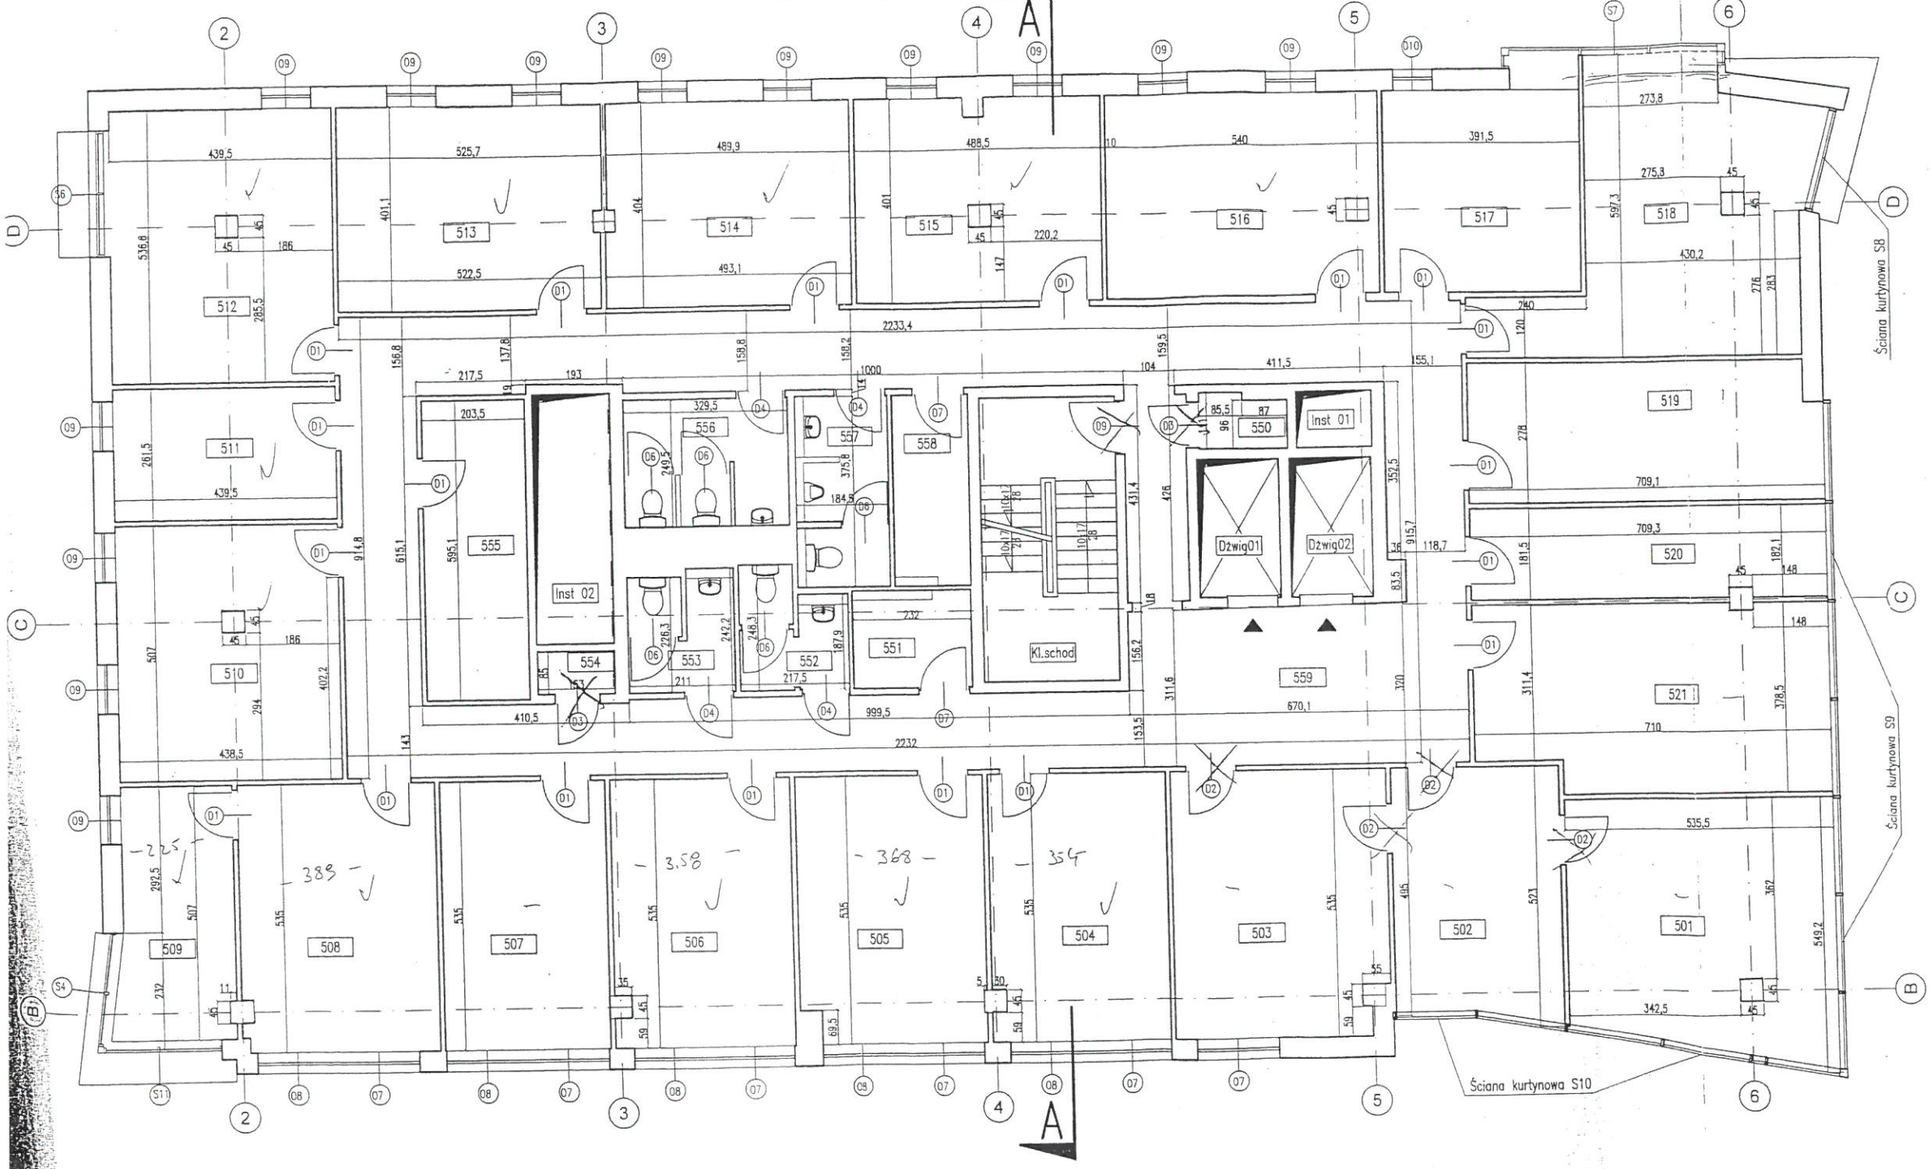


| NR | NAZWA POMIESZCZENIA | POWIERZCHNIA m2 |
|---|---|---|
| 501 | DYREKTOR | 26.04 |
| 502 | SEKRETARIAT | 16.25 |
| 503 | SALA KONFERENCYJNA | 22.19 |
| 504 | POWIERZCHNIA BIUROWA | 18.94 |
| 505 | POWIERZCHNIA BIUROWA | 19.67 |
| 506 | POWIERZCHNIA BIUROWA | 19.16 |
| 507 | POWIERZCHNIA BIUROWA | 17.48 |
| 508 | POWIERZCHNIA BIUROWA | 20.81 |
| 509 | POWIERZCHNIA BIUROWA | 11,38 |
| 510 | POWIERZCHNIA BIUROWA | 22.26 |
| 511 | POWIERZCHNIA BIUROWA | 11.49 |
| 512 | POWIERZCHNIA BIUROWA | 23.85 |
| 513 | POWIERZCHNIA BIUROWA | 20.20 |
| 514 | POWIERZCHNIA BIUROWA | 19.66 |
| 515 | POWIERZCHNIA BIUROWA | 19.49 |
| 516 | POWIERZCHNIA BIUROWA | 21.77 |
| 517 | POWIERZCHNIA BIUROWA | 15.66 |
| 518 | POWIERZCHNIA BIUROWA | 27.96 |
| 519 | POWIERZCHNIA BIUROWA | 19.32 |
| 520 | POWIERZCHNIA BIUROWA | 12.80 |
| 521 | POWIERZCHNIA BIUROWA | 25.66 |
| 550 | ROZDZIELNIA ELEKTRYCZNA | 1.78 |
| 551 | MAGAZYN | 4.44 |
| 552 | WC | 4.28 |
| 553 | WC | 4.60 |
| 554 | ROZDZIELNIA ELEKTRYCZNA | 1.30 |
| 555 | KUCHNIA | 12.11 |
| 556 | WC | 7.98 |
| 557 | WC | 6.13 |
| 558 | MAGAZYN | 5.39 |
| 559 | KORYTARZ | 100.21 |
| Kl.schod | KLATKA SCHODOWA | 15.17 |
| Dźwig01 | SZYB WINDOWY 01 | 4.37 |
| Dźwig02 | SZYB WINDOWY 02 | 4.40 |
| Instal01 | SZYB INSTALACYJNY 01 | 1.63 |
| Instal02 | SZYB INSTALACYJNY 02 | 7,62 |
| | SUMA POWIERZCHNI | 593,45 |

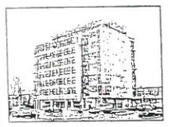

# IZBA SKARBOWA W WARSZAWIE

WARSZAWA UL.FELIŃSKIEGO 2b

APIA
BIURO PROJEKTOWO INWESTYCYJNE
26-600 RADOM ul. Katowicka 17
TEL./FAX (0-48) 360-80-20

Temat: INWENTARYZACJA POMIESZCZEŃ BUDYNKU IZBY SKARBOWEJ W WARSZAWIE

Tytuł rysunku: RZUT PIĘTRA 5

Faza: INWENTARYZACJA POWYKONAWCZA

Opracował:

Sprawdził: mgr inż. Andrzej Lech

Data: 01.2004 | Umowa: 15/Z | Skala: 1:100 | Nr rys. 9

# KONDYGNACJA 5 - RZUT PIĘTRA +4

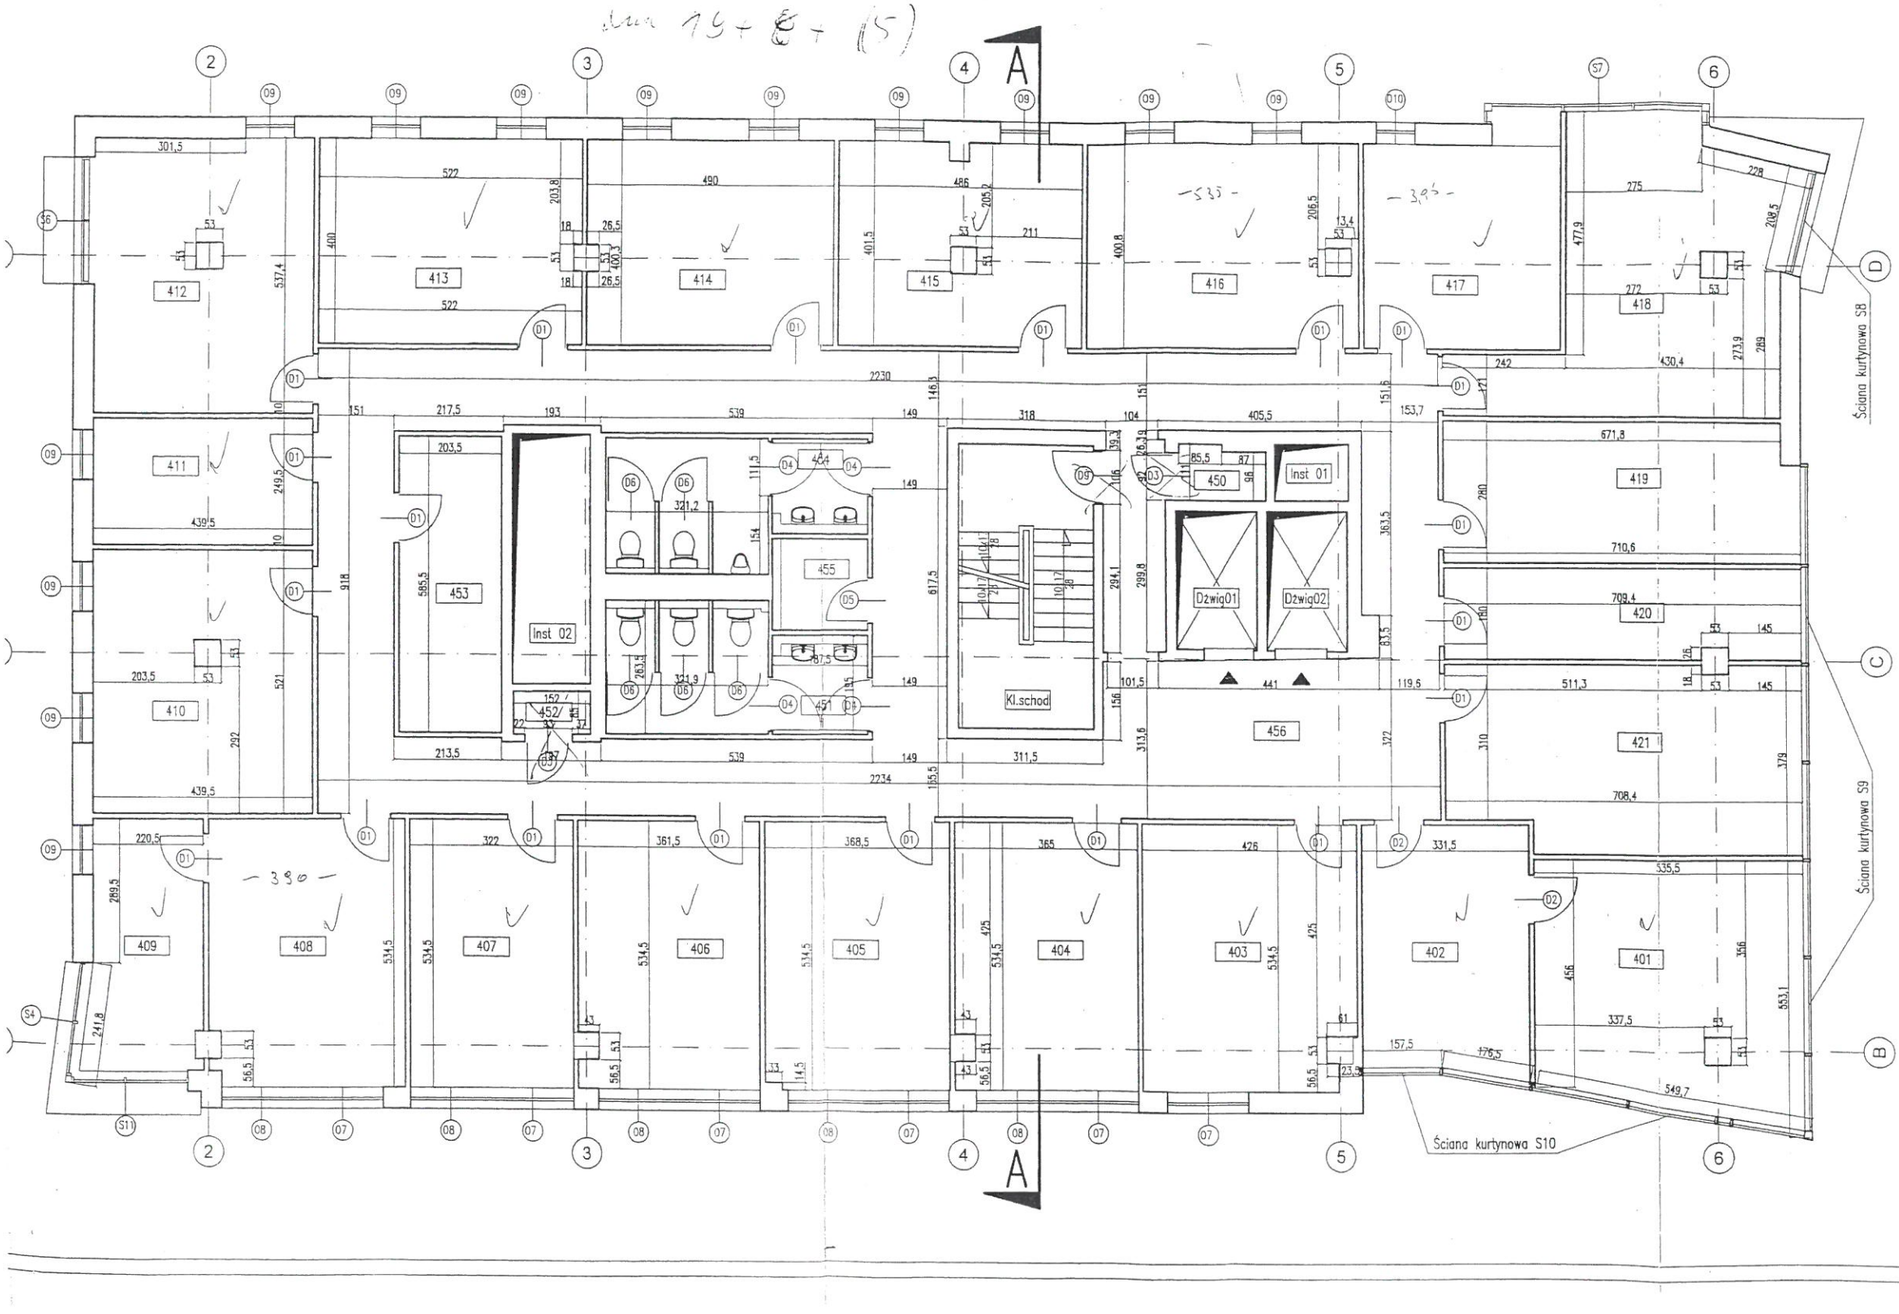


| NR | NAZWA POMIESZCZENIA | POWIERZCHNIA m2 |
|---|---|---|
| 401 | POWIERZCHNIA BIUROWA | 25,93 |
| 402 | POWIERZCHNIA BIUROWA | 16,26 |
| 403 | POWIERZCHNIA BIUROWA | 22.23 |
| 404 | POWIERZCHNIA BIUROWA | 19.28 |
| 405 | POWIERZCHNIA BIUROWA | 19.65 |
| 406 | POWIERZCHNIA BIUROWA | 19.09 |
| 407 | POWIERZCHNIA BIUROWA | 17.21 |
| 408 | POWIERZCHNIA BIUROWA | 20.70 |
| 409 | POWIERZCHNIA BIUROWA | 11,33 |
| 410 | POWIERZCHNIA BIUROWA | 22.62 |
| 411 | POWIERZCHNIA BIUROWA | 10.96 |
| 412 | POWIERZCHNIA BIUROWA | 23.30 |
| 413 | POWIERZCHNIA BIUROWA | 20.80 |
| 414 | POWIERZCHNIA BIUROWA | 19.49 |
| 415 | POWIERZCHNIA BIUROWA | 19.04 |
| 416 | POWIERZCHNIA BIUROWA | 21.45 |
| 417 | POWIERZCHNIA BIUROWA | 16,61 |
| 418 | POWIERZCHNIA BIUROWA | 27,90 |
| 419 | POWIERZCHNIA BIUROWA | 19.52 |
| 420 | POWIERZCHNIA BIUROWA | 12.71 |
| 421 | POWIERZCHNIA BIUROWA | 25.54 |
| 450 | ROZDZIELNIA ELEKTRYCZNA | 1.78 |
| 451 | WC | 11.03 |
| 452 | ROZDZIELNIA ELEKTRYCZNA | 1.29 |
| 453 | KUCHNIA | 11.92 |
| 454 | WC | 11,11 |
| 455 | POMIESZCZENIE PORZĄDKOWE | 3,07 |
| 456 | KORYTARZ | 109,81 |
| Kl.schod | KLATKA SCHODOWA | 15.17 |
| Dźwig01 | SZYB WINDOWY 01 | 4,37 |
| Dźwig02 | SZYB WINDOWY 02 | 4,40 |
| Instal01 | SZYB INSTALACYJNY 01 | 1,63 |
| Instal02 | SZYB INSTALACYJNY 02 | 7,60 |
| | SUMA POWIERZCHNI | 594,80 |

# IZBA SKARBOWA W WARSZAWIE

WARSZAWA UL.FELIŃSKIEGO 2b

APIA
BIURO PROJEKTOWO INWESTYCYJNE
26-600 RADOM ul. Katowicka 17
TEL./FAX (0-48) 360-80-20

Temat: INWENTARYZACJA POMIESZCZEŃ BUDYNKU IZBY SKARBOWEJ W WARSZAWIE

Tytuł rysunku: RZUT PIĘTRA 4

Faza: INWENTARYZACJA POWYKONAWCZA

Opracował:

Sprawdził: mgr inż. Andrzej Lech

Data: 01.2004 | Umowa: 15/Z | Skala: 1:100 | Nr rys. 8

# KONDYGNACJA 4 - RZUT PIĘTRA +3

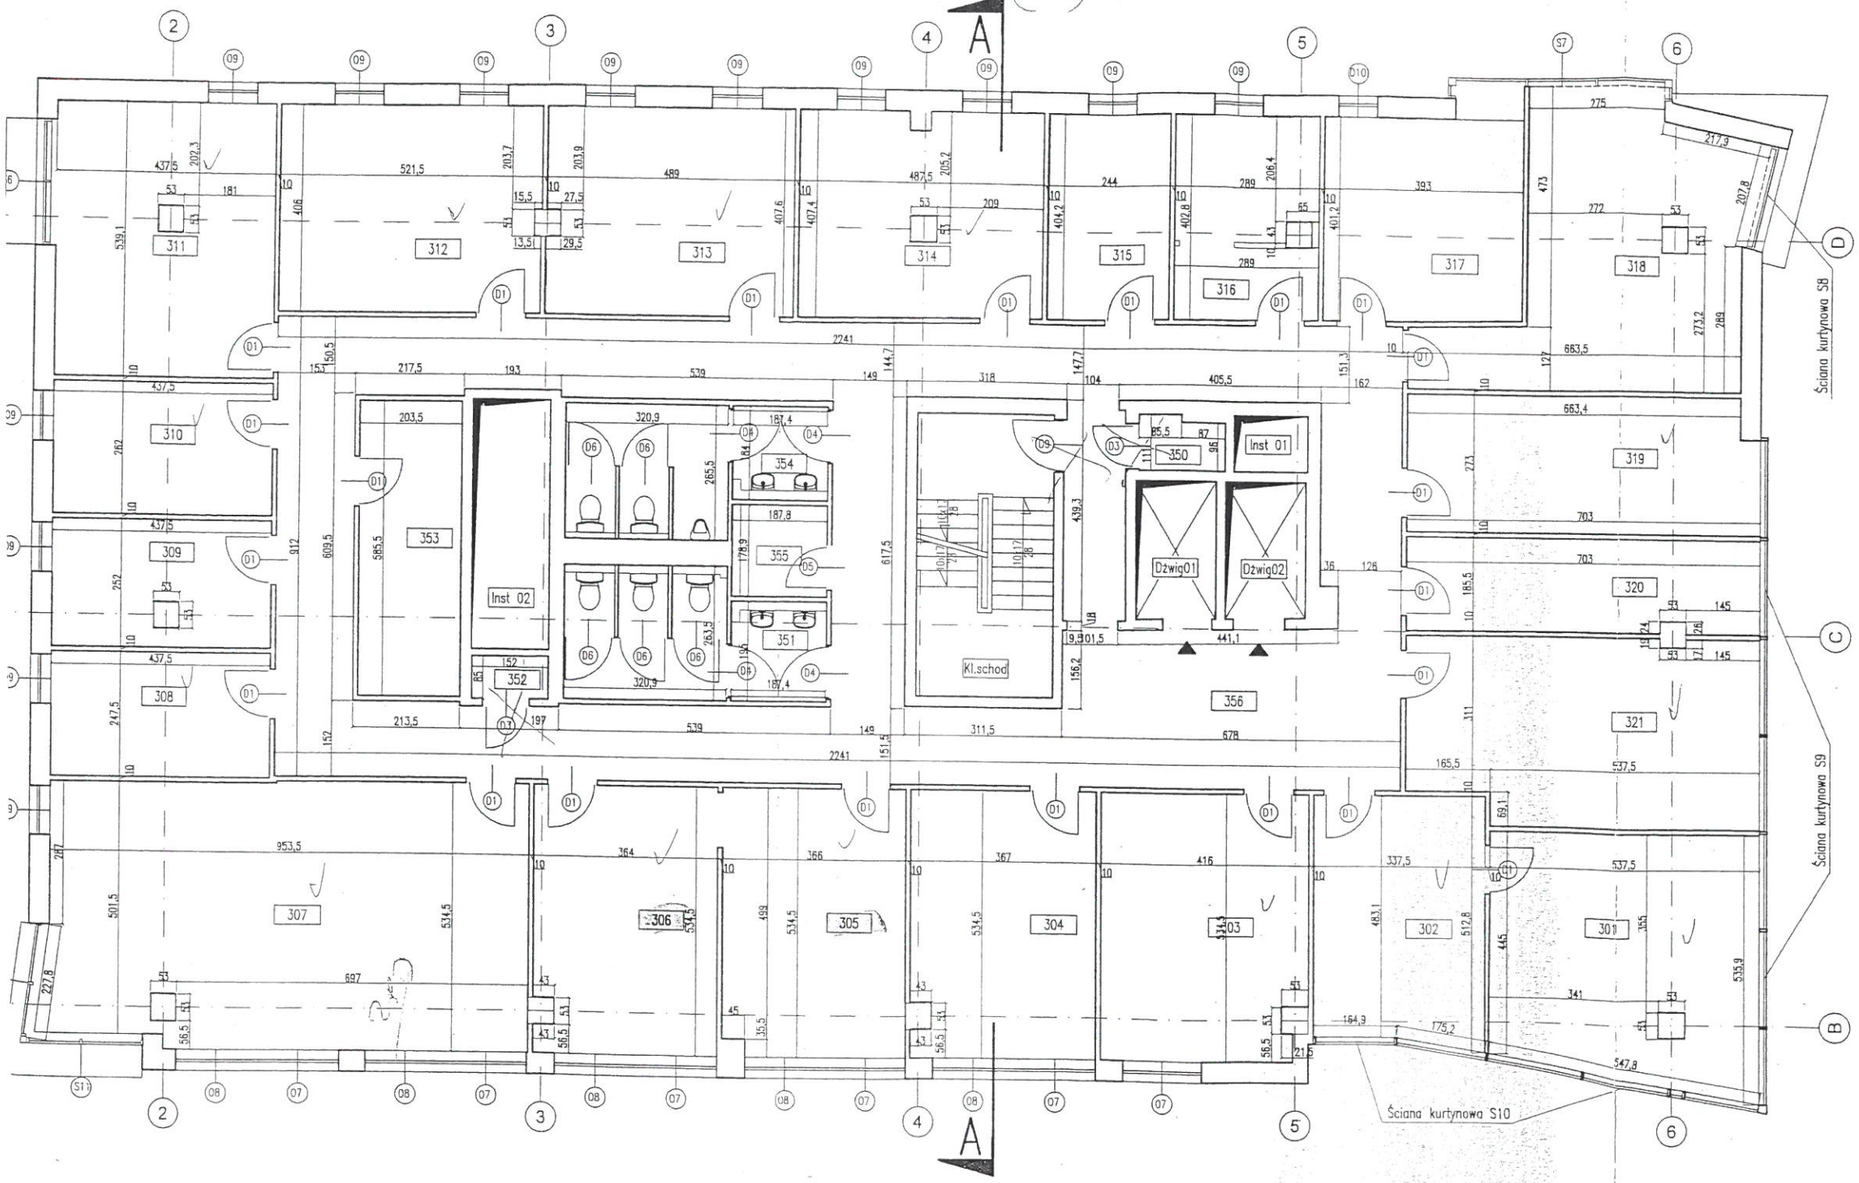


| NR | NAZWA POMIESZCZENIA | POWIERZCHNIA m2 |
|---|---|---|
| 301 | POWIERZCHNIA BIUROWA | 25,97 |
| 302 | POWIERZCHNIA BIUROWA | 16.54 |
| 303 | POWIERZCHNIA BIUROWA | 21.75 |
| 304 | POWIERZCHNIA BIUROWA | 19.38 |
| 305 | SERWEROWNIA | 19.43 |
| 306 | SERWEROWNIA | 19.23 |
| 307 | SALA SZKOLENIOWA | 50.16 |
| 308 | POWIERZCHNIA BIUROWA | 10.82 |
| 309 | POWIERZCHNIA BIUROWA | 10.74 |
| 310 | POWIERZCHNIA BIUROWA | 11.46 |
| 311 | POWIERZCHNIA BIUROWA | 23.32 |
| 312 | POWIERZCHNIA BIUROWA | 21.03 |
| 313 | POWIERZCHNIA BIUROWA | 19.81 |
| 314 | POWIERZCHNIA BIUROWA | 19.37 |
| 315 | KANCELARIA TAJNA | 9.82 |
| 316 | POWIERZCHNIA BIUROWA | 11.04 |
| 317 | POWIERZCHNIA BIUROWA | 15.67 |
| 318 | POWIERZCHNIA BIUROWA | 27,88 |
| 319 | POWIERZCHNIA BIUROWA | 18.86 |
| 320 | POWIERZCHNIA BIUROWA | 12.89 |
| 321 | POWIERZCHNIA BIUROWA | 25.49 |
| 350 | ROZDZIELNIA ELEKTRYCZNA | 1.78 |
| 351 | WC | 11.03 |
| 352 | ROZDZIELNIA ELEKTRYCZNA | 1.27 |
| 353 | KUCHNIA | 11.92 |
| 354 | WC | 11,11 |
| 355 | POMIESZCZENIE PORZĄDKOWE | 3,07 |
| 356 | KORYTARZ | 109,69 |
| Kl.schod | KLATKA SCHODOWA | 15,17 |
| Dźwig01 | SZYB WINDOWY 01 | 4.37 |
| Dźwig02 | SZYB WINDOWY 02 | 4.40 |
| Instal01 | SZYB INSTALACYJNY 01 | 1,63 |
| Instal02 | SZYB INSTALACYJNY 02 | 7,60 |
| | SUMA POWIERZCHNI | 593,70 |

IZBA SKARBOWA
W WARSZAWIE

WARSZAWA UL.FELIŃSKIEGO 2b

APIA
BIURO PROJEKTOWO INWESTYCYJNE
26–600 RADOM ul. Katowicka 17
TEL./FAX (0–48) 360–80–20

Temat: INWENTARYZACJA POMIESZCZEŃ BUDYNKU IZBY SKARBOWEJ W WARSZAWIE

Tytuł rysunku: RZUT PIĘTRA 3

Faza: INWENTARYZACJA POWYKONAWCZA

Opracował:

Sprawdził: mgr inż. Andrzej Lech

Data: 01.2004 | Umowa: 15/Z | Skala: 1:100 | Nr rys. 7

# KONDYGNACJA 3 - RZUT PIĘTRA +2

18 + 6 + 51

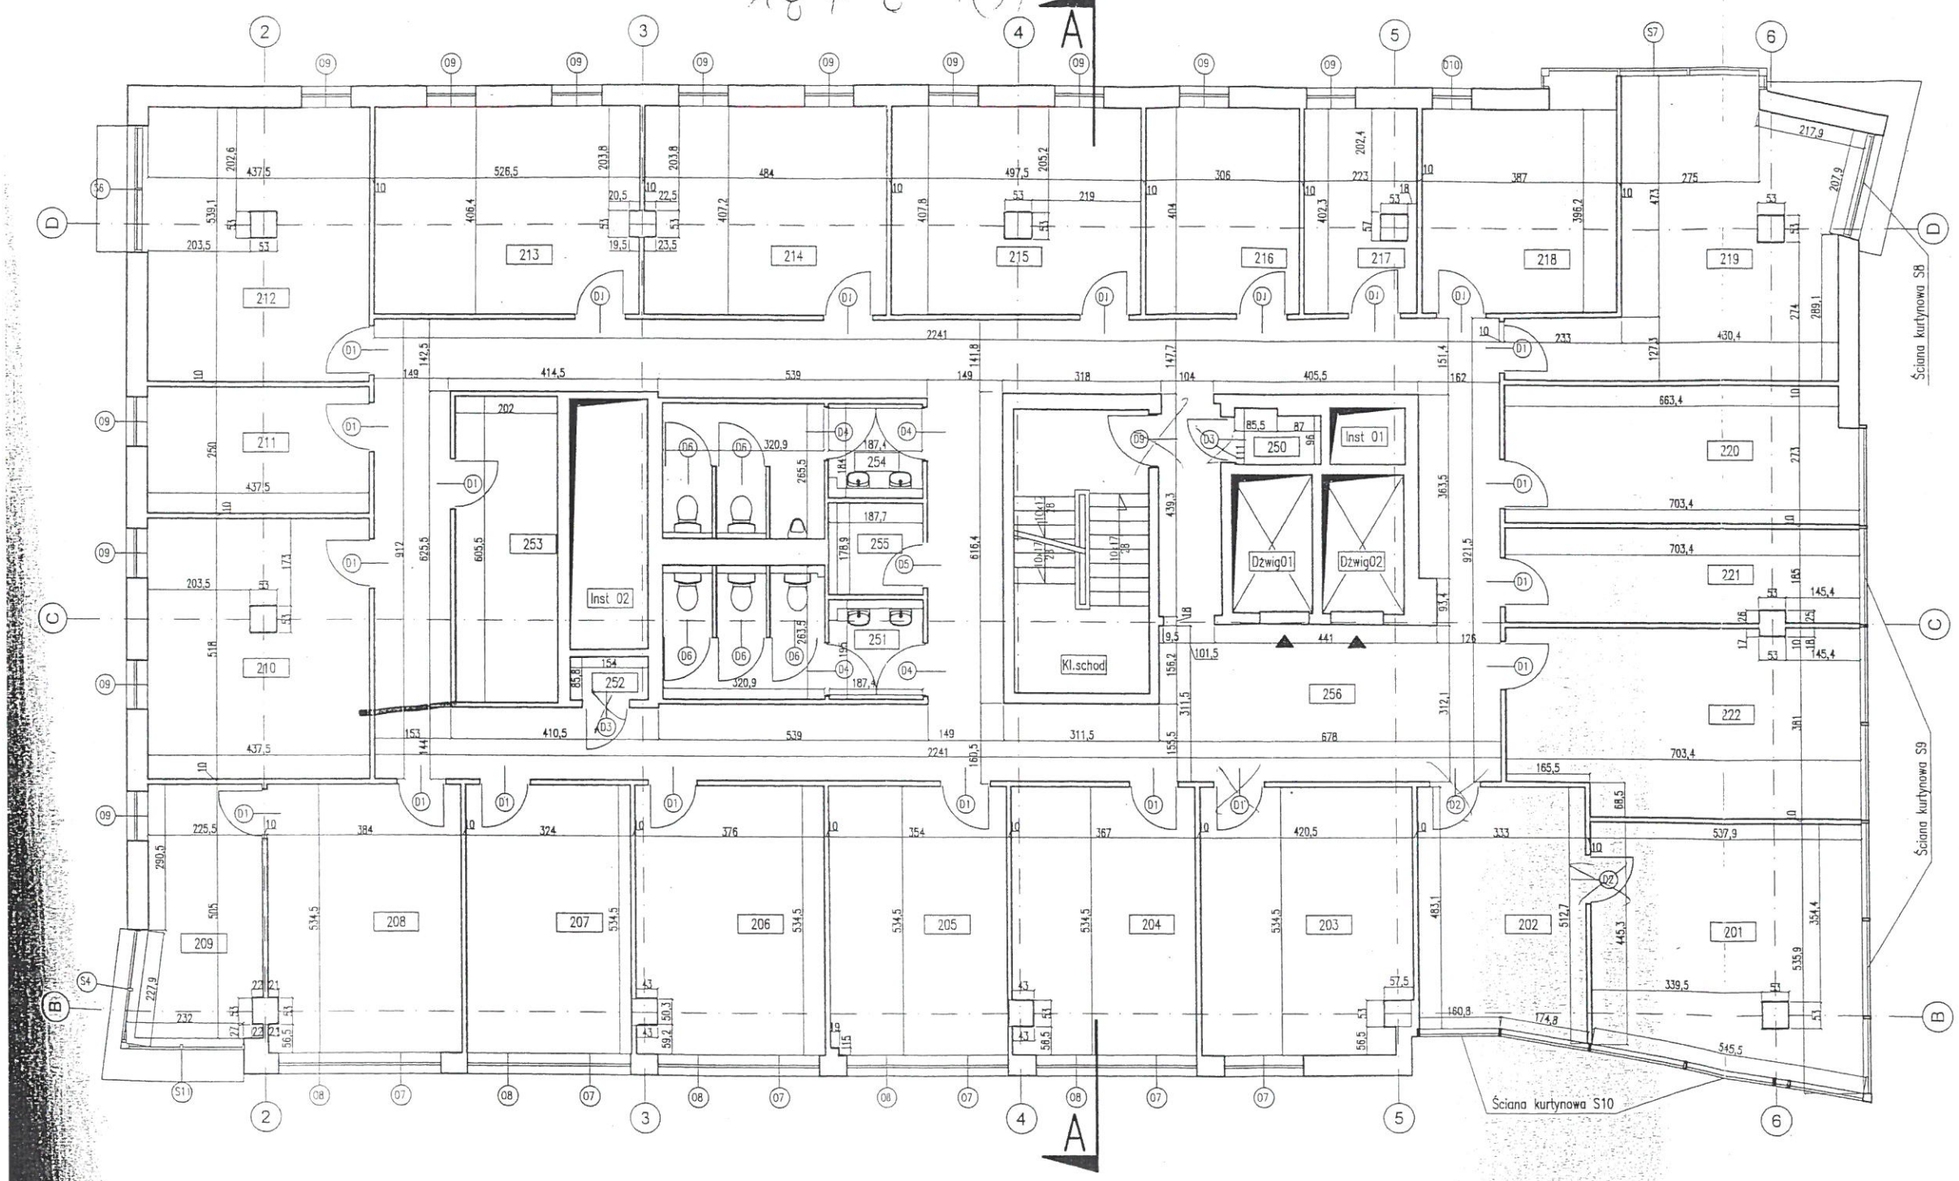


| NR | NAZWA POMIESZCZENIA | POWIERZCHNIA m2 |
|---|---|---|
| 201 | DYREKTOR | 25,96 |
| 202 | SEKRETARIAT | 16.33 |
| 203 | SALA KONFERENCYJNA | 21.97 |
| 204 | POWIERZCHNIA BIUROWA | 19.38 |
| 205 | POWIERZCHNIA BIUROWA | 18.90 |
| 206 | POWIERZCHNIA BIUROWA | 19.87 |
| 207 | POWIERZCHNIA BIUROWA | 17.32 |
| 208 | POWIERZCHNIA BIUROWA | 20.41 |
| 209 | POWIERZCHNIA BIUROWA | 11,58 |
| 210 | POWIERZCHNIA BIUROWA | 22.47 |
| 211 | POWIERZCHNIA BIUROWA | 10,94 |
| 212 | POWIERZCHNIA BIUROWA | 23,68 |
| 213 | POWIERZCHNIA BIUROWA | 21.16 |
| 214 | POWIERZCHNIA BIUROWA | 19.39 |
| 215 | POWIERZCHNIA BIUROWA | 19.75 |
| 216 | POWIERZCHNIA BIUROWA | 12.21 |
| 217 | POWIERZCHNIA BIUROWA | 8.69 |
| 218 | POWIERZCHNIA BIUROWA | 15.37 |
| 219 | POWIERZCHNIA BIUROWA | 28.14 |
| 220 | POWIERZCHNIA BIUROWA | 18.87 |
| 221 | POWIERZCHNIA BIUROWA | 12.98 |
| 222 | POWIERZCHNIA BIUROWA | 25.41 |
| 250 | ROZDZIELNIA ELEKTRYCZNA | 1.78 |
| 251 | WC | 10,97 |
| 252 | ROZDZIELNIA ELEKTRYCZNA | 1.32 |
| 253 | KUCHNIA | 12,23 |
| 254 | WC | 11,11 |
| 255 | POMIESZCZENIE PORZĄDKOWE | 3,36 |
| 256 | KORYTARZ | 109.66 |
| Kl.schod | KLATKA SCHODOWA | 15.17 |
| Dźwig01 | SZYB WINDOWY 01 | 4.37 |
| Dźwig02 | SZYB WINDOWY 02 | 4.40 |
| Instal01 | SZYB INSTALACYJNY 01 | 1.63 |
| Instal02 | SZYB INSTALACYJNY 02 | 7,60 |
| | SUMA POWIERZCHNI | 594,38 |

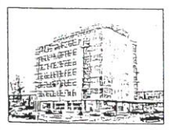

IZBA SKARBOWA
W WARSZAWIE

WARSZAWA UL.FELIŃSKIEGO 2b

APIA
BIURO PROJEKTOWO INWESTYCYJNE
26-600 RADOM ul. Katowicka 17
TEL./FAX (0-48) 360-80-20

Temat: INWENTARYZACJA POMIESZCZEŃ BUDYNKU IZBY SKARBOWEJ W WARSZAWIE

Tytuł rysunku: RZUT PIĘTRA 2

Faza: INWENTARYZACJA POWYKONAWCZA

Opracował:

Sprawdził: mgr inż. Andrzej Lech

Data: 01.2004 | Umowa: 15/Z | Skala: 1:100 | Nr rys: 6

# KONDYGNACJA 2 - RZUT PIĘTRA +1

| NR | NAZWA POMIESZCZENIA | POWIERZCHNIA m2 |
|---|---|---|
| 101 | DYREKTOR | 25,39 |
| 102 | SEKRETARIAT | 16.74 |
| 103 | SALA KONFERENCYJNA | 22.20 |
| 104 | KANCELARIA | 38.76 |
| 105 | XERO | 19.87 |
| 106 | POWIERZCHNIA BIUROWA | 17.32 |
| 107 | POWIERZCHNIA BIUROWA | 20.41 |
| 108 | POWIERZCHNIA BIUROWA | 11.58 |
| 109 | POWIERZCHNIA BIUROWA | 11.11 |
| 110 | POWIERZCHNIA BIUROWA | 10.75 |
| 111 | POWIERZCHNIA BIUROWA | 11.03 |
| 112 | POWIERZCHNIA BIUROWA | 23.32 |
| 113 | POWIERZCHNIA BIUROWA | 21.15 |
| 114 | POWIERZCHNIA BIUROWA | 19.40 |
| 115 | POWIERZCHNIA BIUROWA | 19.51 |
| 116 | POWIERZCHNIA BIUROWA | 21.30 |
| 117 | POWIERZCHNIA BIUROWA | 15.29 |
| 118 | BIBLIOTEKA | 27,88 |
| 119 | POWIERZCHNIA BIUROWA | 18.86 |
| 120 | KASA | 12.98 |
| 121 | POWIERZCHNIA BIUROWA | 25.32 |
| 150 | ROZDZIELNIA ELEKTRYCZNA | 1.78 |
| 151 | WC | 11,01 |
| 152 | ROZDZIELNIA ELEKTRYCZNA | 1.32 |
| 153 | KUCHNIA | 12,23 |
| 154 | WC | 11,10 |
| 155 | POMIESZCZENIE PORZĄDKOWE | 3,36 |
| 156 | KORYTARZ | 109.19 |
| Kl.schod | KLATKA SCHODOWA | 15.17 |
| Dźwig01 | SZYB WINDOWY 01 | 4.37 |
| Dźwig02 | SZYB WINDOWY 02 | 4.40 |
| Instal01 | SZYB INSTALACYJNY 01 | 1.63 |
| Instal02 | SZYB INSTALACYJNY 02 | 7,60 |
| | SUMA POWIERZCHNI | 593,33 |

Ściana kurtynowa S8

Ściana kurtynowa S9

Ściana kurtynowa S10

**IZBA SKARBOWA W WARSZAWIE**

WARSZAWA UL.FELIŃSKIEGO 2b

APIA
BIURO PROJEKTOWO INWESTYCYJNE
26-600 RADOM ul. Katowicka 17
TEL./FAX (0-48) 360-80-20

Temat: INWENTARYZACJA POMIESZCZEŃ BUDYNKU IZBY SKARBOWEJ W WARSZAWIE

Tytuł rysunku: RZUT PIĘTRA 1

Faza: INWENTARYZACJA POWYKONAWCZA

Opracował:

Sprawdził: mgr inż. Andrzej Lech

Data: 01.2004 | Umowa: 15/Z | Skala: 1:100 | Nr rys.: 5

# KONDYGNACJA 1 - RZUT PARTERU

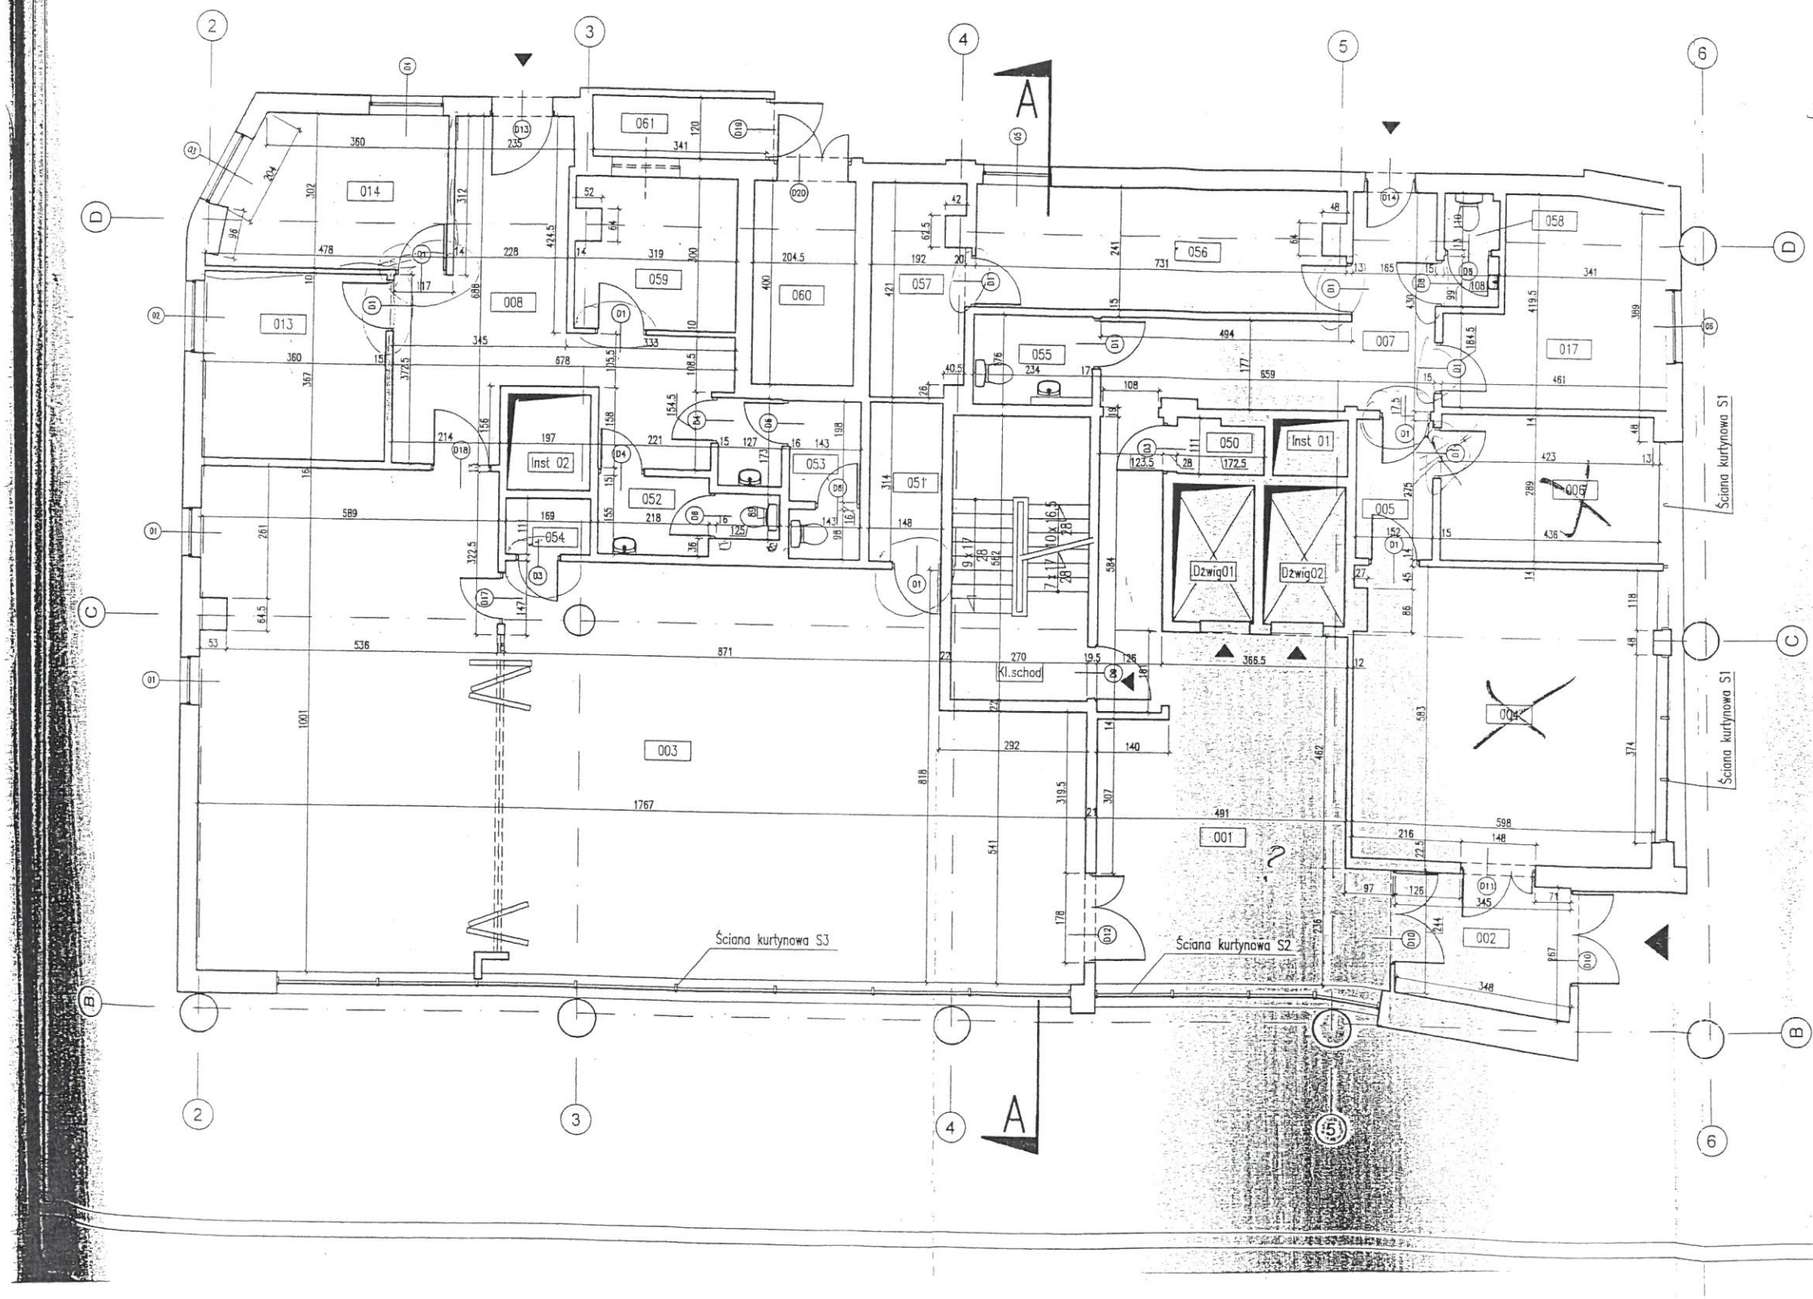


| NR | NAZWA POMIESZCZENIA | POWIERZCHNIA m2 |
|---|---|---|
| 001 | HALL GŁÓWNY Z RECEPCJĄ | 41.66 |
| 002 | PRZEDSIONEK WEJŚCIA GŁÓWNEGO | 9.02 |
| 003 | SALA KONFERENCYJNA | 146.28 |
| 004 | BUFET | 35.24 |
| 005 | KORYTARZ | 4.18 |
| 006 | ZAPLECZE KUCHENNE BUFETU | 12.54 |
| 007 | KORYTARZ | 15.69 |
| 008 | KORYTARZ | 25.06 |
| 013 | SZATNIA | 13.26 |
| 014 | PALARNIA | 12.81 |
| 017 | POWIERZCHNIA BIUROWA | 16.26 |
| 050 | ROZDZIELNIA ELEKTRYCZNA | 1.78 |
| 051 | MAGAZYN PODRĘCZNY | 4.65 |
| 052 | WC | 4.49 |
| 053 | WC | 6.43 |
| 054 | ROZDZIELNIA ELEKTRYCZNA | 1.88 |
| 055 | WC PUBLICZNE | 4.12 |
| 056 | POMIESZCZENIE OCHRONY | 17.31 |
| 057 | POKÓJ SOCJALNY OCHRONY | 7.72 |
| 058 | WC | 2.24 |
| 059 | KUCHNIA | 9.21 |
| 060 | ŚMIETNIK | 8.18 |
| 061 | MAGAZYN ZEWNĘTRZNY | 4.10 |
| Kl.schod | KLATKA SCHODOWA | 15.17 |
| Dźwig01 | SZYB WINDOWY 01 | 4.37 |
| Dźwig02 | SZYB WINDOWY 02 | 4.40 |
| Inst 01 | SZYB INSTALACYJNY 01 | 1.63 |
| Inst 02 | SZYB INSTALACYJNY 02 | 3.13 |
| | SUMA POWIERZCHNI | 432.81 |



IZBA SKARBOWA
W WARSZAWIE

WARSZAWA UL.FELIŃSKIEGO 2b

APIA
BIURO PROJEKTOWO INWESTYCYJNE
26-600 RADOM ul. Katowicka 17
TEL./FAX (0-48) 360-80-20

Temat: INWENTARYZACJA POMIESZCZEŃ BUDYNKU IZBY SKARBOWEJ W WARSZAWIE

Tytuł rysunku: RZUT PARTERU

Faza: INWENTARYZACJA POWYKONAWCZA

Opracował:

Sprawdził: mgr inż. Andrzej Lech

Data: 01.2004 | Umowa: 15/Z | Skala: 1:100 | Nr rys. 4